




AV. JOSÉ PARENTE, S/N

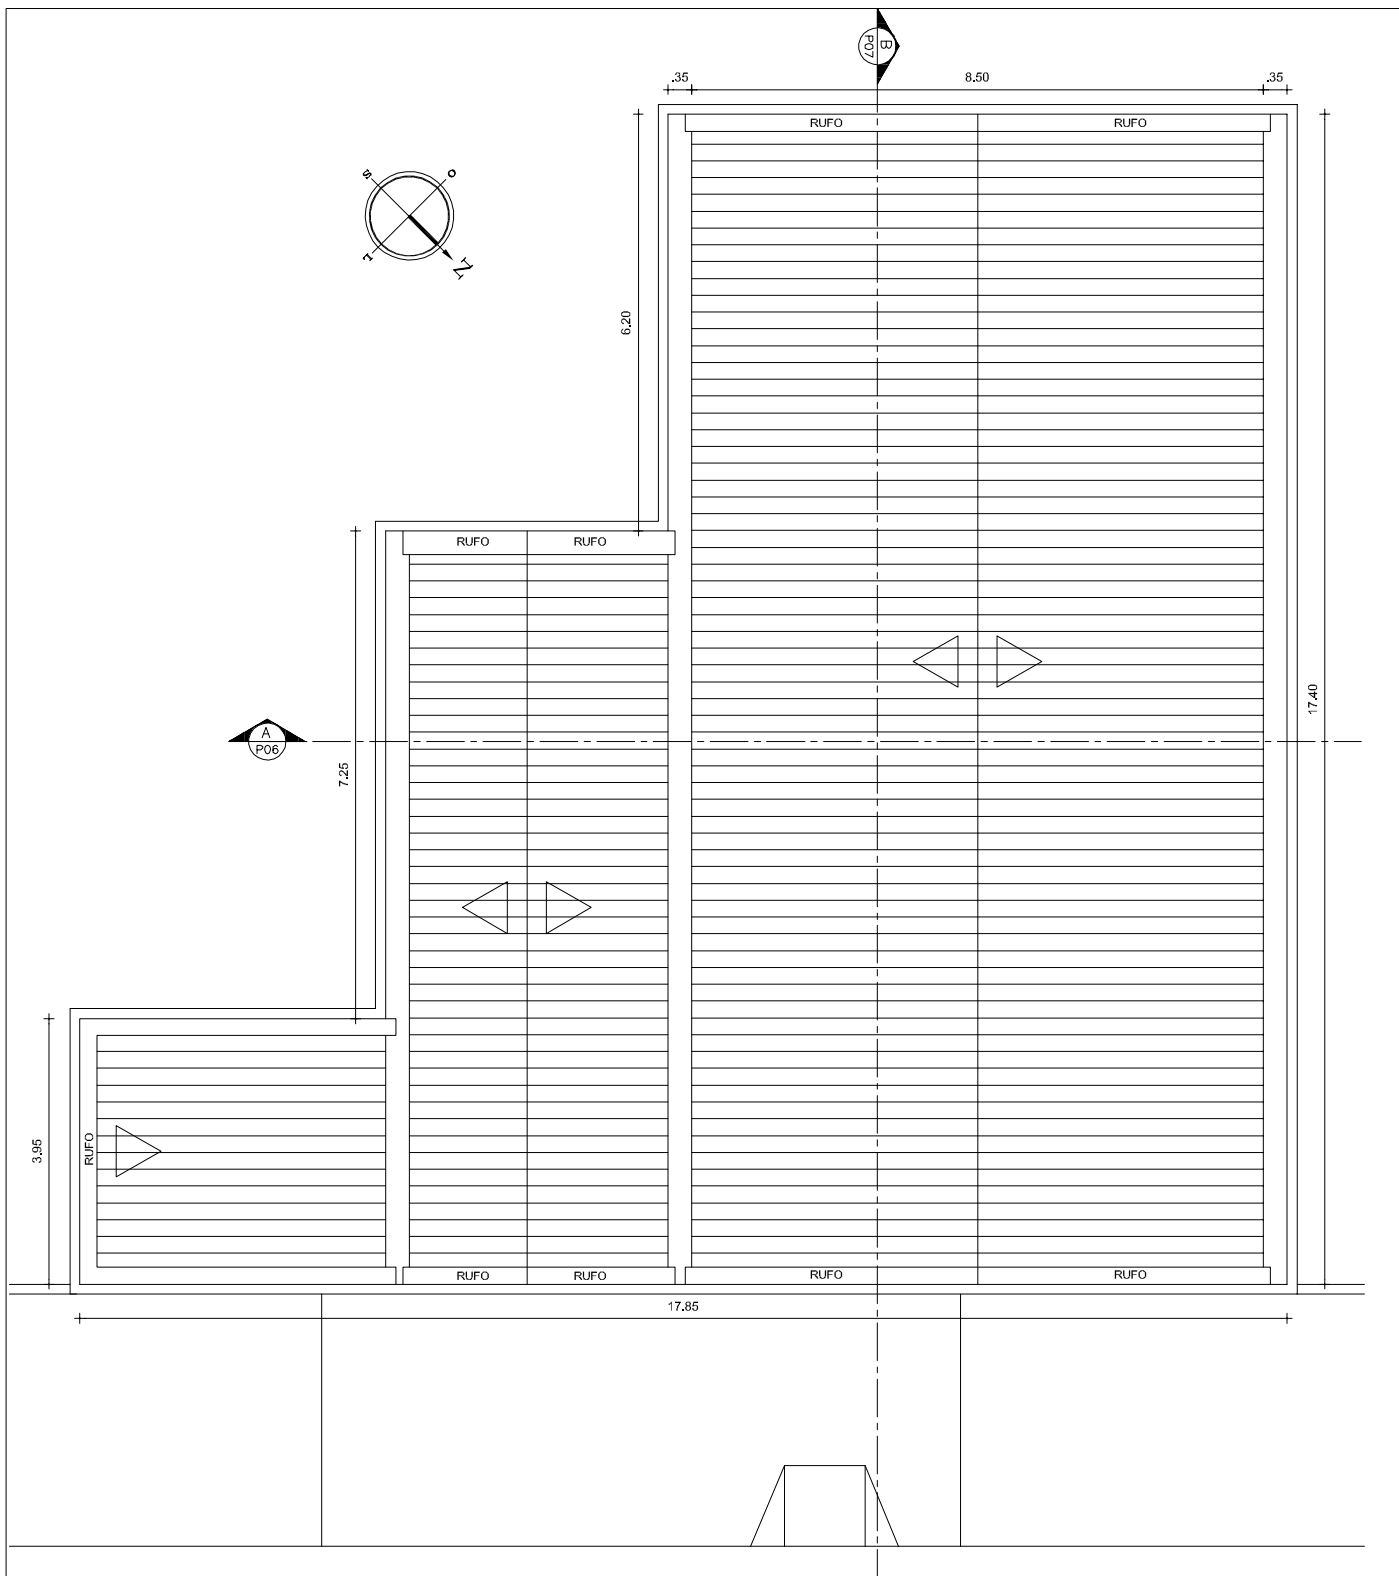

GOVERNO DO ESTADO DO PIAUÍ

Secretaria de Estado da Administração e Previdência do Piauí / SEADPREV
Unidade de Modernização Administrativa - UMA

(86) 3216.3575 / 3216.1719 / 99432.4451
Av. Pedro Freitas S/N Bloco I / Centro Administrativo/ São Pedro, Teresina (PI)
www.piaui.pi.gov.br

PROJETO: ESPAÇO DA CIDADANIA_BOM JESUS

CAD: ISADORA ATEM

LOCAL: AV. JOSE PARENTE, S/ N, CENTRO - BOM JESUS/ PI

DATA: SET/2021


COMPOSIÇÃO: AS BUILT_PLANTA BAIXA LOCAÇÃO/ COBERTURA

ESCALA: 1/75

ASSINATURAS:

PRANCHA
ARQUITETÔNICA

01/07

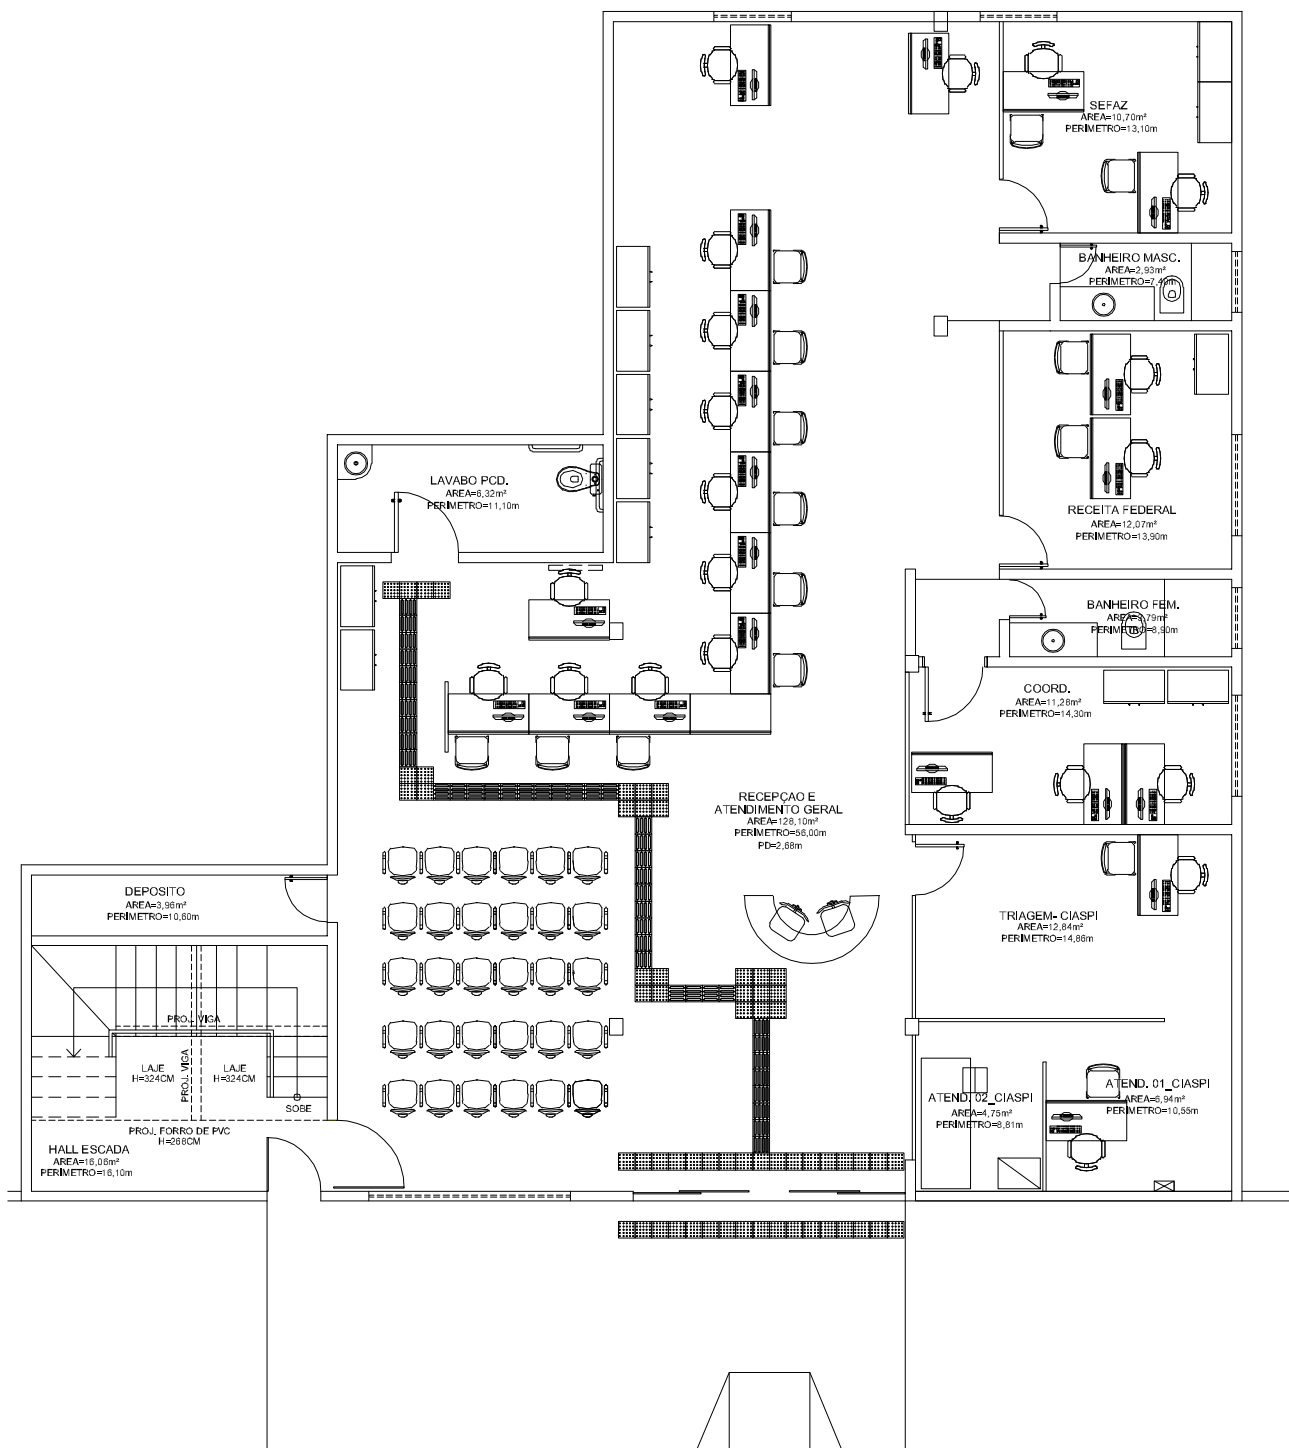

GOVERNO DO ESTADO DO PIAUÍ

Secretaria de Estado da Administração e Previdência do Piauí / SEADPREV
Unidade de Modernização Administrativa - UMA

(86) 3216.3575 / 3216.1719 / 99432.4451
Av. Pedro Freitas S/N Bloco I / Centro Administrativo/ São Pedro, Teresina (PI)
www.piaui.pi.gov.br

PROJETO: ESPAÇO DA CIDADANIA_BOM JESUS

CAD: ISADORA ATEM

LOCAL: AV. JOSE PARENTE, S/ N, CENTRO - BOM JESUS/ PI

DATA: SETEMBRO/ 2021


COMPOSIÇÃO: AS BUILT_PLANTA BAIXA_LAYOUT (TERREO)

ESCALA: 1/75

ASSINATURAS:

PRANCHA
ARQUITETÔNICA

02/07

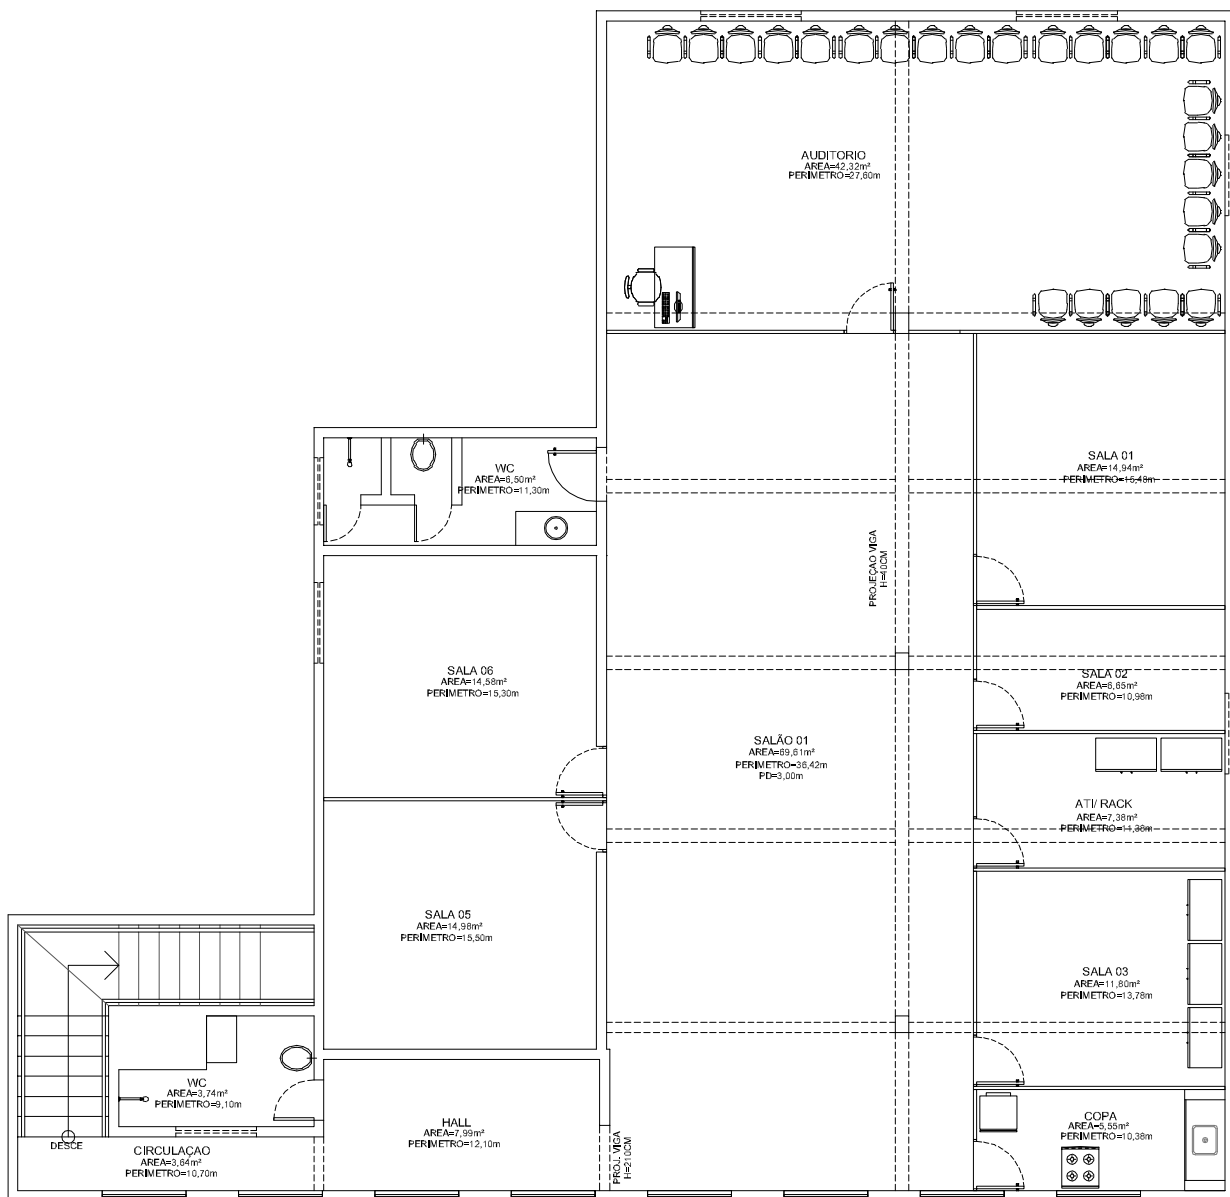

GOVERNO DO ESTADO DO PIAUÍ

Secretaria de Estado da Administração e Previdência do Piauí / SEADPREV
Unidade de Modernização Administrativa - UMA

(86) 3216.3575 / 3216.1719 / 99432.4451
Av. Pedro Freitas S/N Bloco I / Centro Administrativo/ São Pedro, Teresina (PI)
www.piaui.pi.gov.br

PROJETO: ESPAÇO DA CIDADANIA_BOM JESUS

CAD: ISADORA ATEM

LOCAL: AV. JOSE PARENTE, S/ N, CENTRO - BOM JESUS/ PI

DATA: SETEMBRO/ 2021


COMPOSIÇÃO: AS BUILT_PLANTA BAIXA_LAYOUT (1º PAVIMENTO)

ESCALA: 1/75


ASSINATURAS:


PRANCHA
ARQUITETÔNICA

03/07

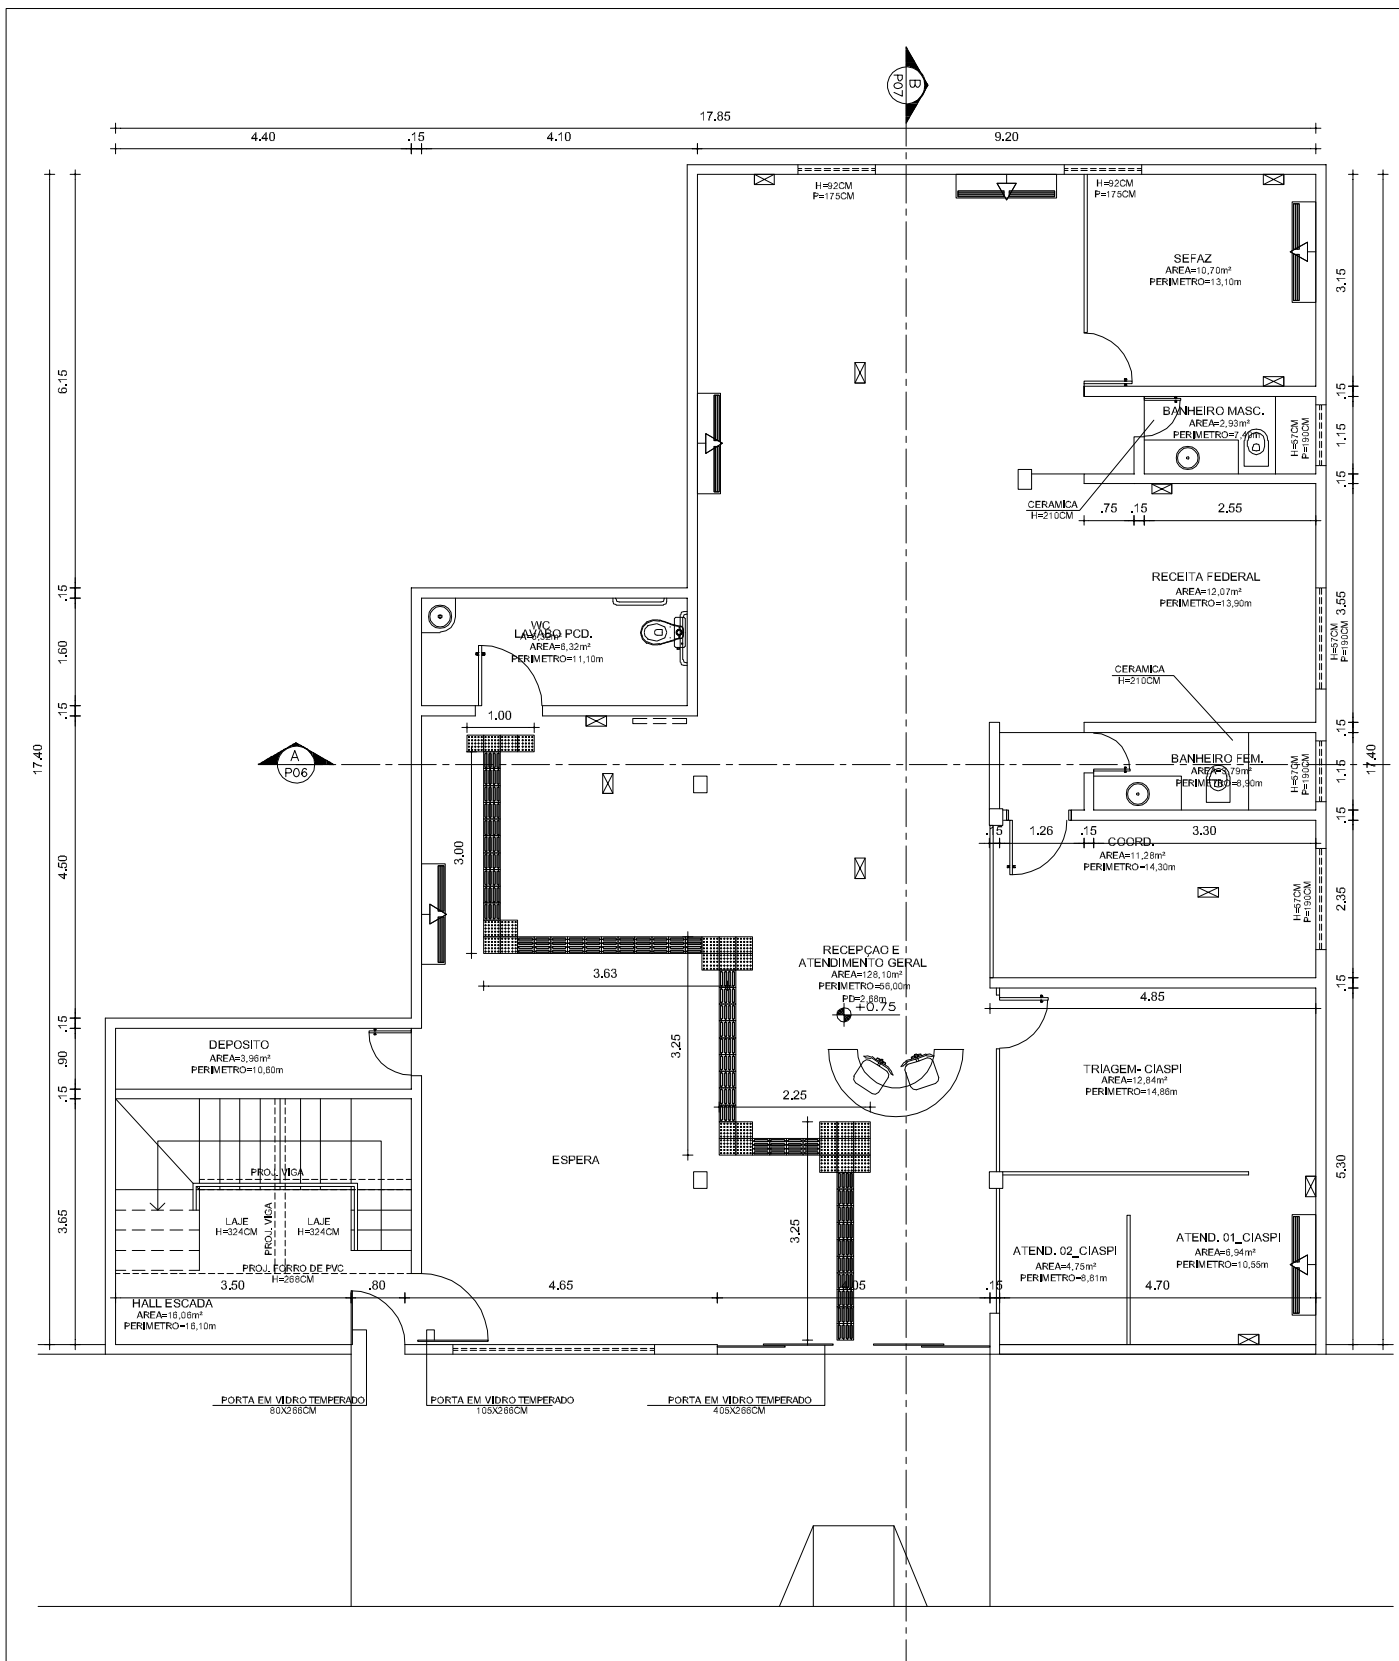


	GOVERNO DO ESTADO DO PIAUÍ Secretaria de Estado da Administração e Previdência do Piauí / SEADPREV Unidade de Modernização Administrativa - UMA (86) 3216.3575 / 3216.1719 / 99432.4451 Av. Pedro Freitas S/N Bloco I / Centro Administrativo/ São Pedro, Teresina (PI) www.piaui.pi.gov.br		ASSINATURAS: 	PRANCHA ARQUITETÔNICA 04/07
	PROJETO: ESPAÇO DA CIDADANIA_BOM JESUS	CAD: ISADORA ATEM		
	LOCAL: AV. JOSE PARENTE, S/ N, CENTRO - BOM JESUS/ PI	DATA: SET/ 2021		
	COMPOSIÇÃO: AS BUILT_PLANTA BAIXA_TECNICA (TERREO)	ESCALA: 1/75		

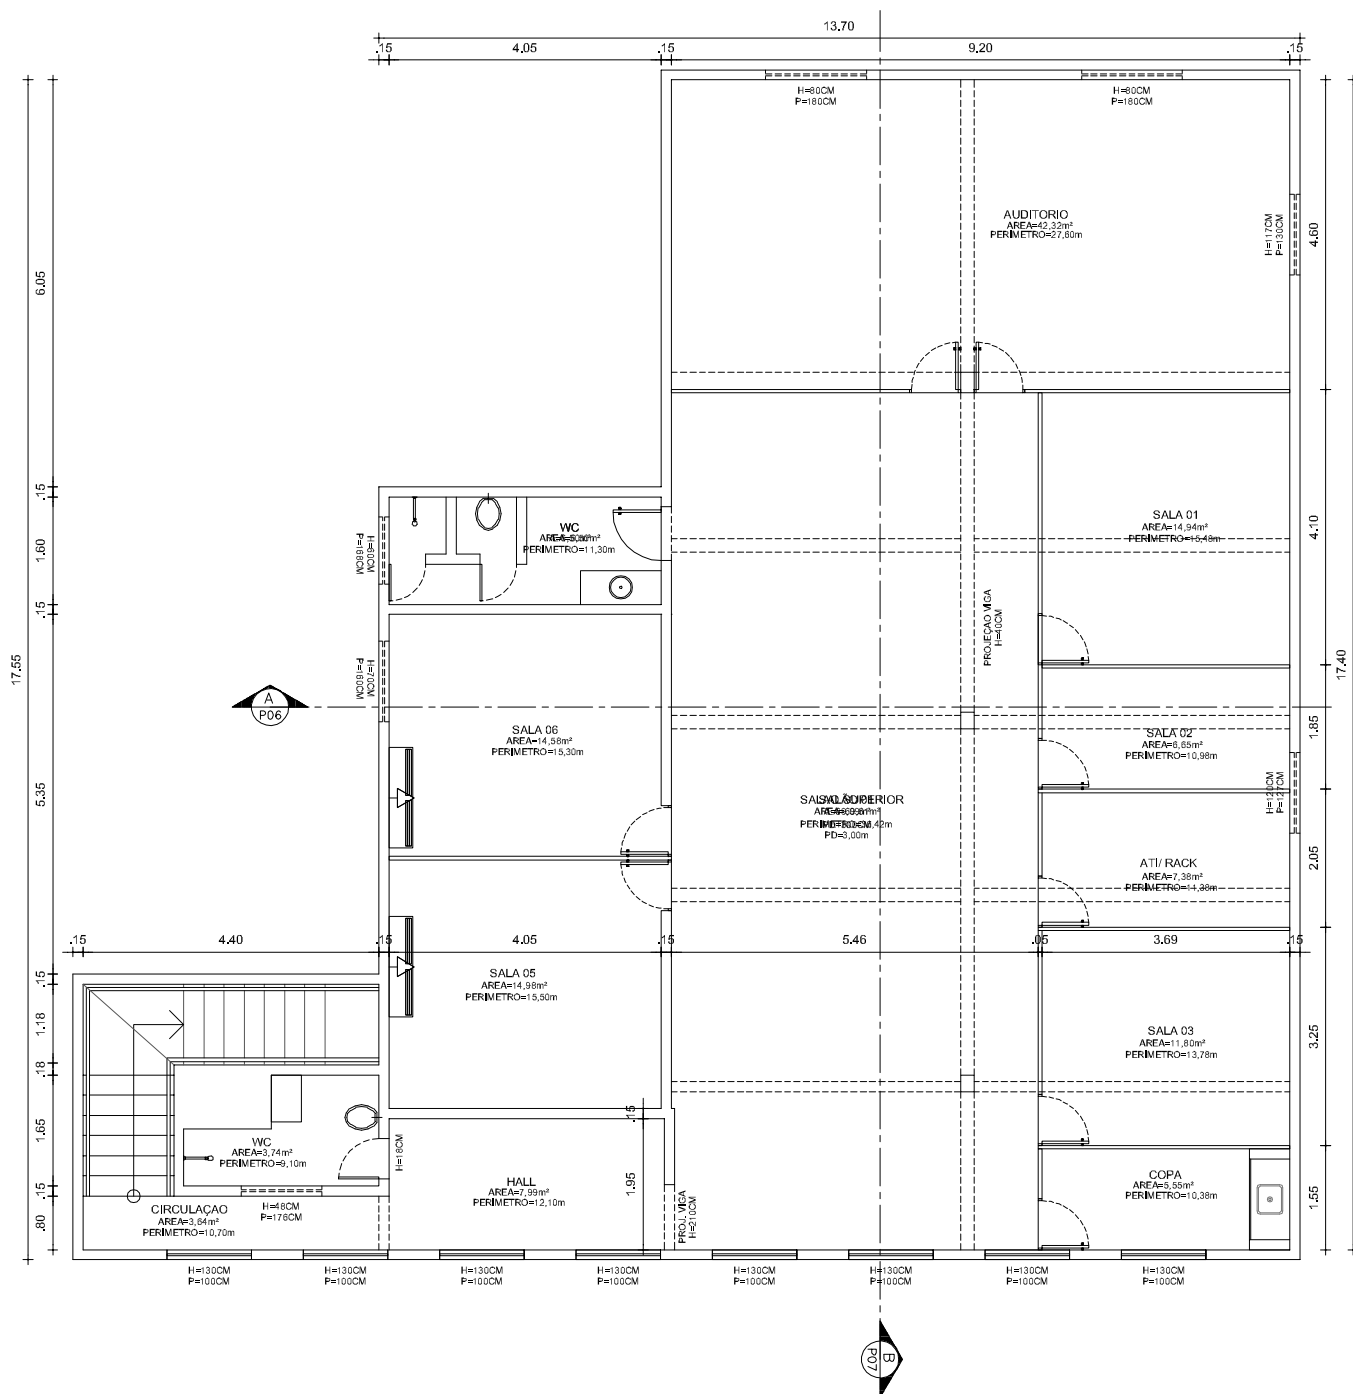

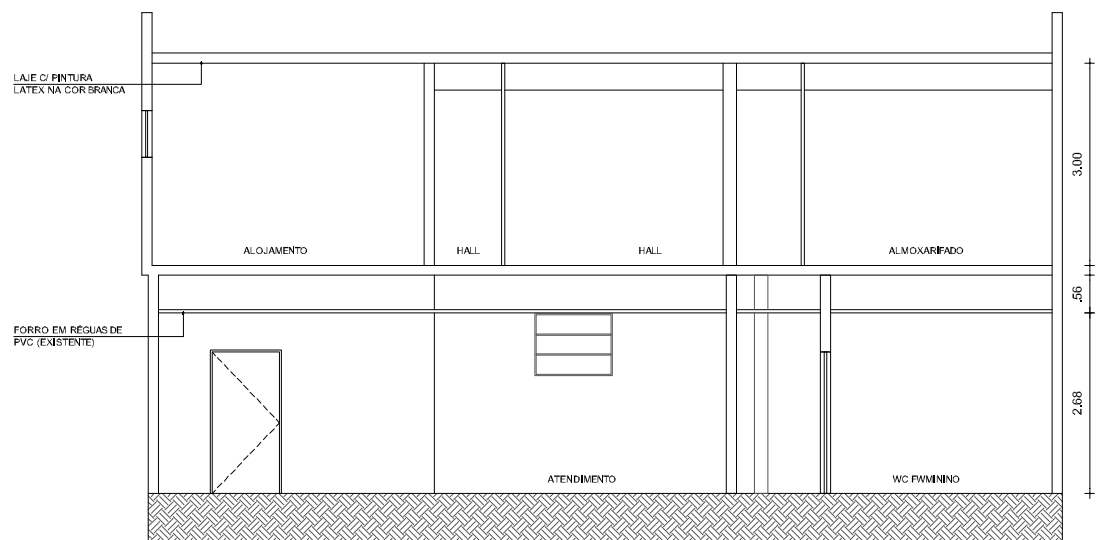

CORTE A

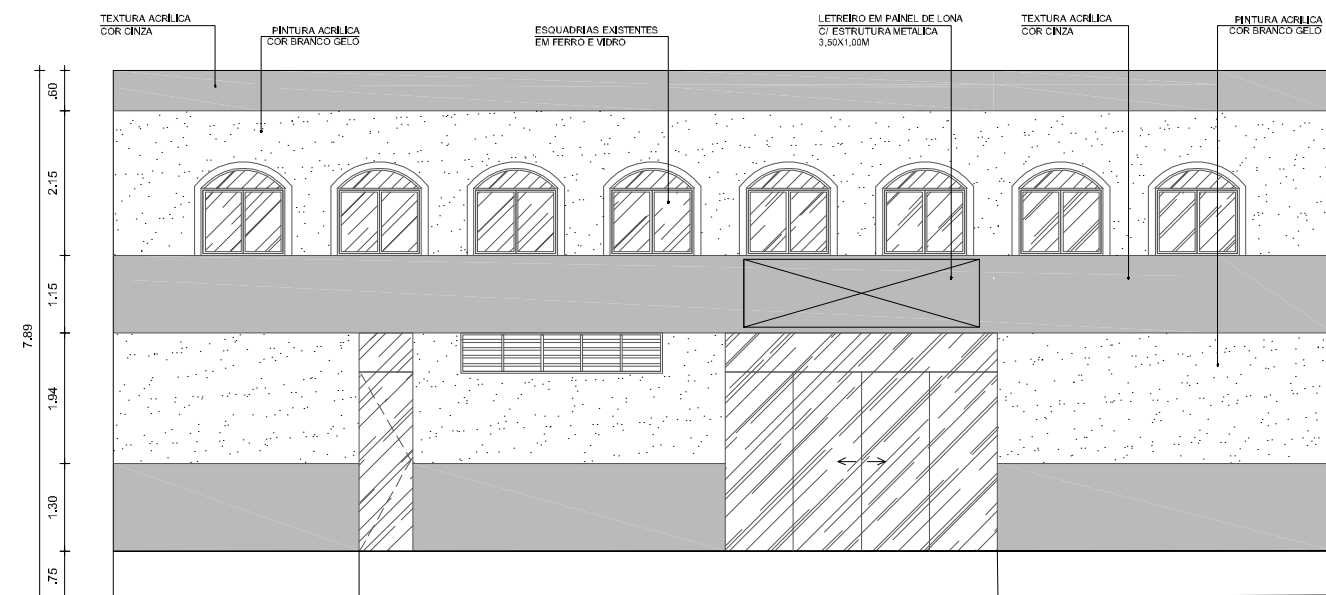

FACHADA PRINCIPAL



GOVERNO DO ESTADO DO PIAUÍ

Secretaria de Estado da Administração e Previdência do Piauí / SEADPREV
Unidade de Modernização Administrativa - UMA

(86) 3216.3575 / 3216.1719 / 99432.4451
Av. Pedro Freitas S/N Bloco I / Centro Administrativo/ São Pedro, Teresina (PI)
www.piaui.pi.gov.br

PROJETO: ESPAÇO DA CIDADANIA_BOM JESUS

CAD: ISADORA ATEM

LOCAL: AV. JOSE PARENTE, S/ N, CENTRO - BOM JESUS/ PI

DATA: SET/2021


COMPOSIÇÃO: AS BUILT_CORTE A E FACHADA PRINCIPAL

ESCALA: 1/75


ASSINATURAS:

PRANCHA
ARQUITETÔNICA

06/07

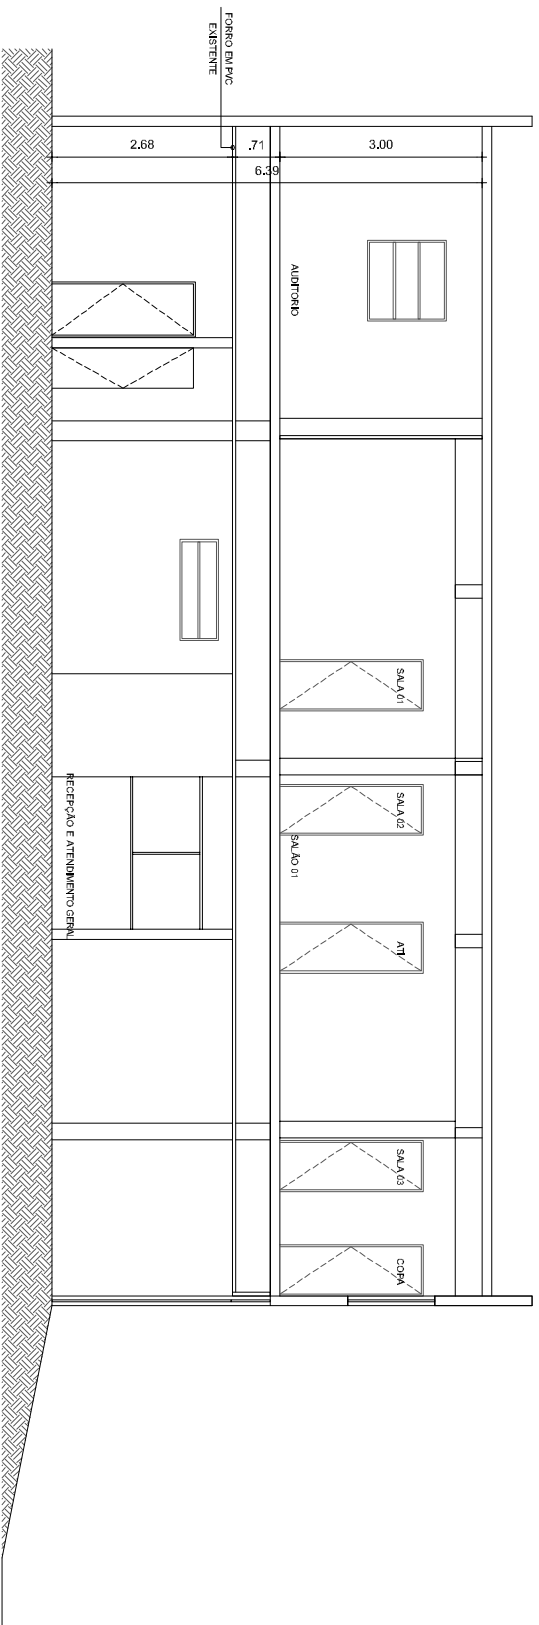

CORTE B

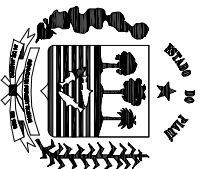

GOVERNO DO ESTADO DO PIAUÍ

Secretaria de Estado da Administração e Previdência do Piauí / SEADPREV
Unidade de Modernização Administrativa - UIMA

(86) 3216.3575 / 3216.1719 / 99432.4451
Av. Pedro Freitas S/N Bloco I / Centro Administrativo São Pedro, Teresina (PI)
www.piaui4gov.br

PROJETO: ESPAÇO DA CIDADANIA_BOM JESUS

CAD: ISADORA ATEM

LOCAL: AV. JOSE PARENTE, S/N, CENTRO - BOM JESUS/ PI

DATA: SET/2021

COMPOSIÇÃO: AS BUILT_CORTE B

ESCALA: 1/75

ASSINATURAS:

SECRETARIA DE ESTADO DA ADMINISTRAÇÃO

AUTOR DO PROJETO

TÉCNICO RESPONSÁVEL PELO CÁLCULO ESTRUTURAL

TÉCNICO RESPONSÁVEL PELA OBRA

PRANCHA
ARQUITETÔNICA

07/07